

Klad listů:

- | | | | |
|---|---|---|---|
| 2 | 3 | 4 | 5 |
| 1 | | | |

425/2

432

451

469

B.u. Pověřovací

MATERIAL: 13.5.
BOD: 2142.0

S

470

464

467

465

466

468

463

12-55

12-76

1925/24

472

12-75

461

462

460

473

457

458

481

459/1

459/2

459/3

1925/23

483

485/2

452/1

484

450

482

485/1

Žerotínovo

1925/22

447

448

1925/20

1928/2

Osvobození

1929/1

Zábřeh 7-1/44
Zábřeh 7-2/22

1924

1929/7

12-195

1928/1

1928

39.90

1925/21

12-126

12-127

12-107

12-100




B. u. Pankulm

MATERIÁL: 13.5
 FOD: 2.1, 2.2




1928/2

1928/3

Zábřeh 7-1/44
 Zábřeh 7-2/22

Zábřeh 6-1/33
 Zábřeh 6-2/11

Klad listů:

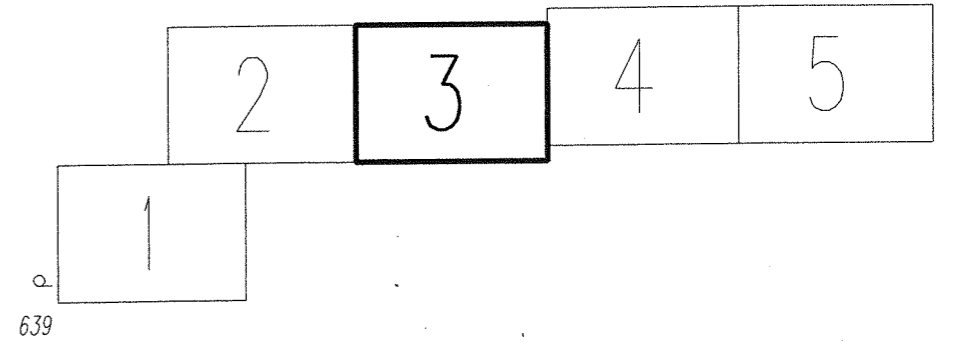


b.m. Portulimor



MATERIÁL: 13.5.
BOD: 2.1./2.2.



Klad listů:

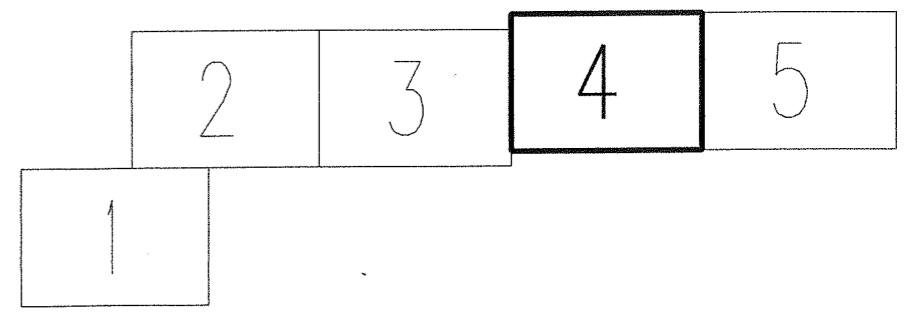

1840/43

1840/44

1840/45

1840/46

529/1

528/1

528/2

528/3

1938/2

1964/1

575

L. u. Povelma

1842/1

MATERIÁL: 12.5.

ROB: 2.1.2.2.



1842/2

1930/1

1929/2

1938/7

1929/1

1929/6

1-58

20.11

1928

1928/1

531

530

591

594

592

535

533

593

590

548

546

1938/10

Klad listů:

Zábřeh 6-1/33

Zábřeh 6-2/11


2

3

4

5

1

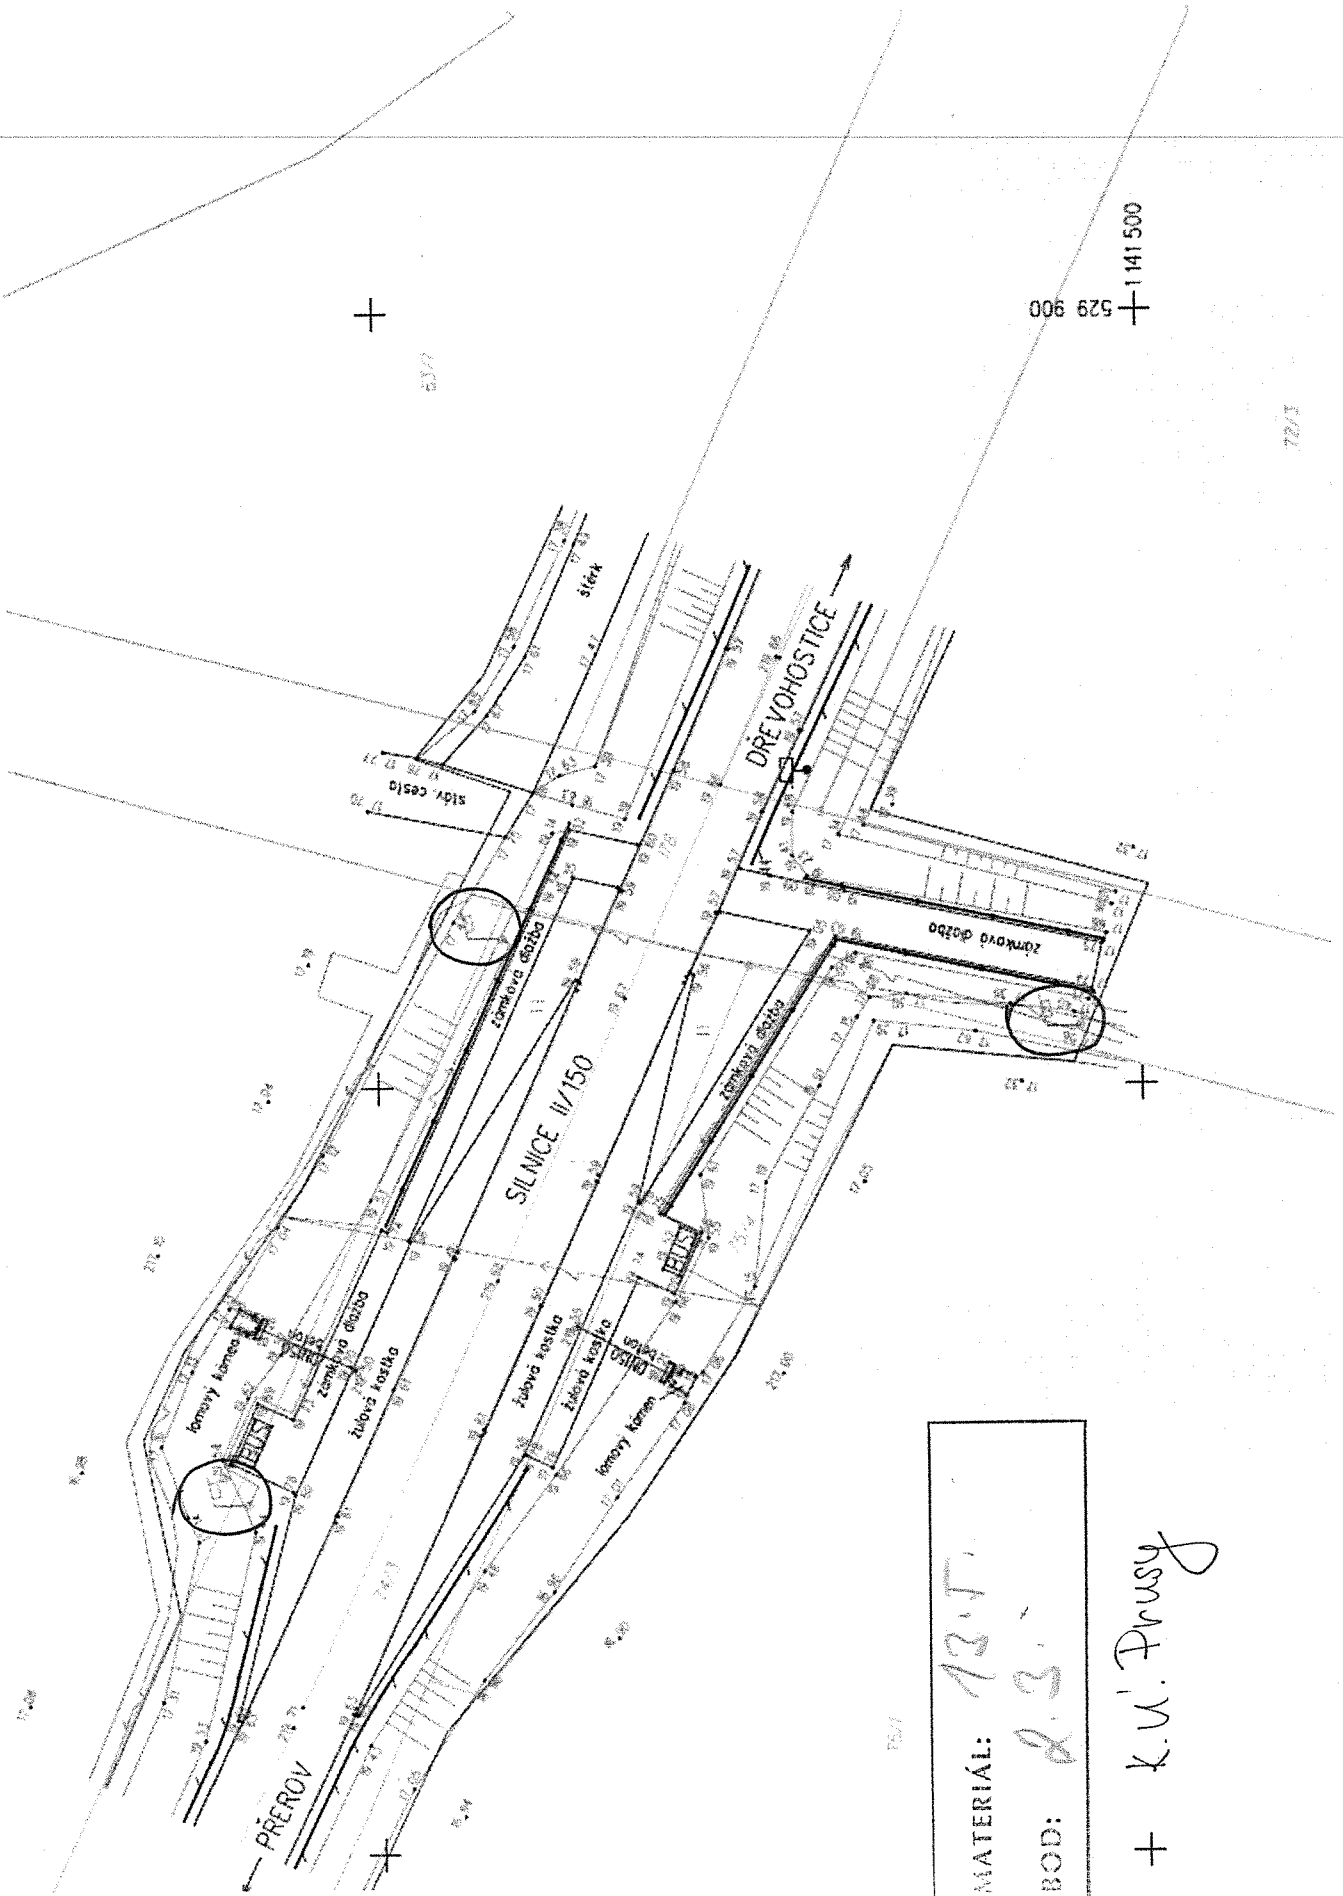


529 900 + 1141 500

 BOD: 2.3.

+ K. V. Prusy


LEGENDA :

- Hranice parcel/KN
- Parcelní číslo
- Trvalý zábor
- Dočasný zábor
- Silnice
- Hrana palohopisu
- Svodidlo
- Zábradlí
- Vodovodné značení - plná čára
- Vodovodné značení - přerušovaná čára
- Výškopisná hrana
- Svahová značka
- Silnoproud podzemní/KN
- Lampa VO
- + Hektometrický křížek
- II Tráva
- □ Dopravní značka informativní

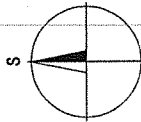


STAV KE DNI : 24. 9. 2013

ZAMĚŘIL	KRESLIL	SCHVÁLIL	Č. KOPIE
ING. NAVRÁTIL	GREGOVSKA	ING. FISNAR	
OBJEDNATEL	EUROVIA CS a.s., závod Zlín		
NAZEV AKCE	Obchvat silnice II/150 - Čechy, Domaželice - 1.etapa		
	S0107 - Polnícesty - větev B		
	NÁZEV VÝKRESU		
	ZAMĚŘENÍ SKUTEČNÉHO PROVEDENÍ STAVBY		
		JTSK	Bpv
			1:500

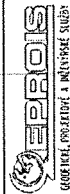


ČÍSLO ZAKÁZKY	GD094008
Č. VÝKRESU/POČET	I/1
DATUM	10/2013
TRÍDA PŘESNOSTI	3
SOURADNIC VÝŠKOVÝ SYSTÉM	MĚŘITKO

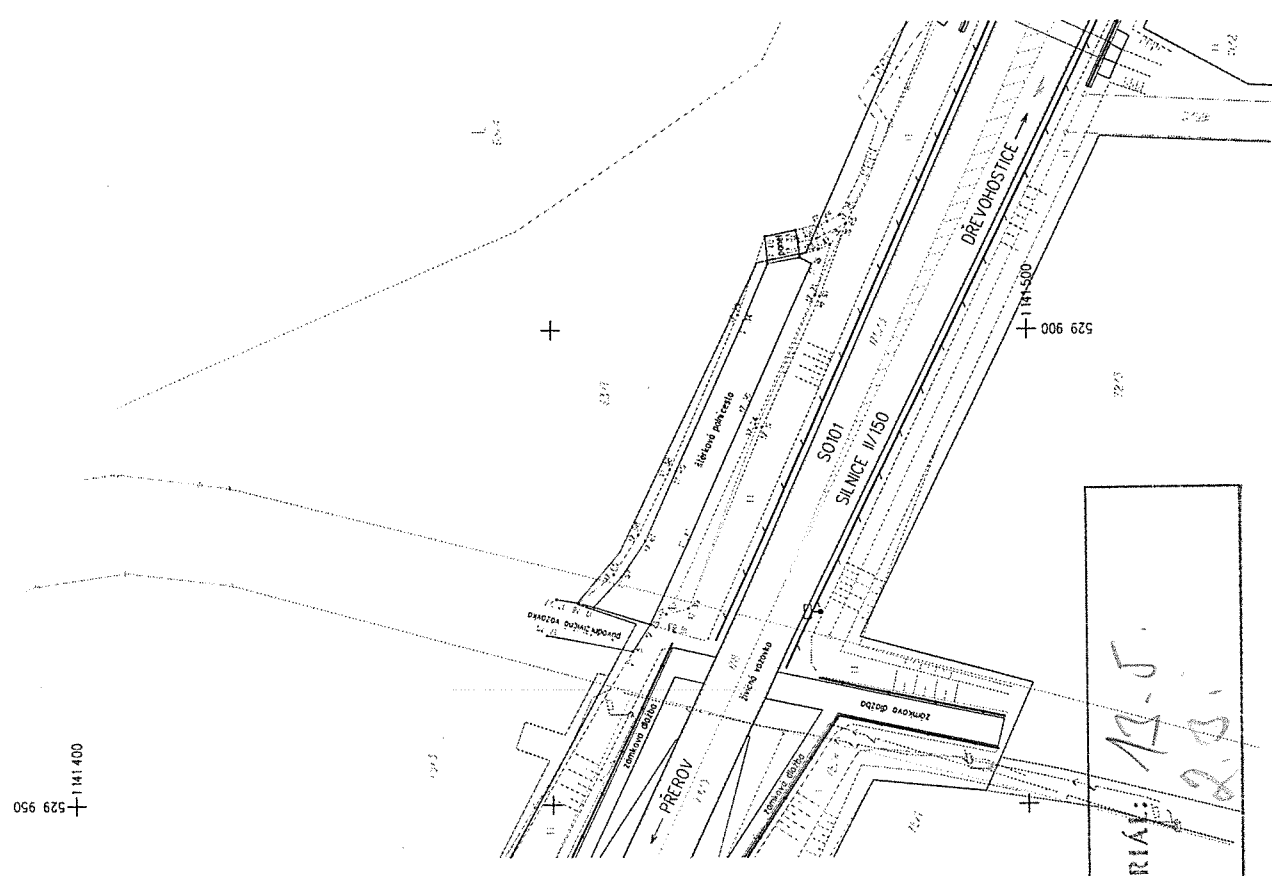


MATERIA: 13-5
 BOD: 12.3.

k.u. Prusy

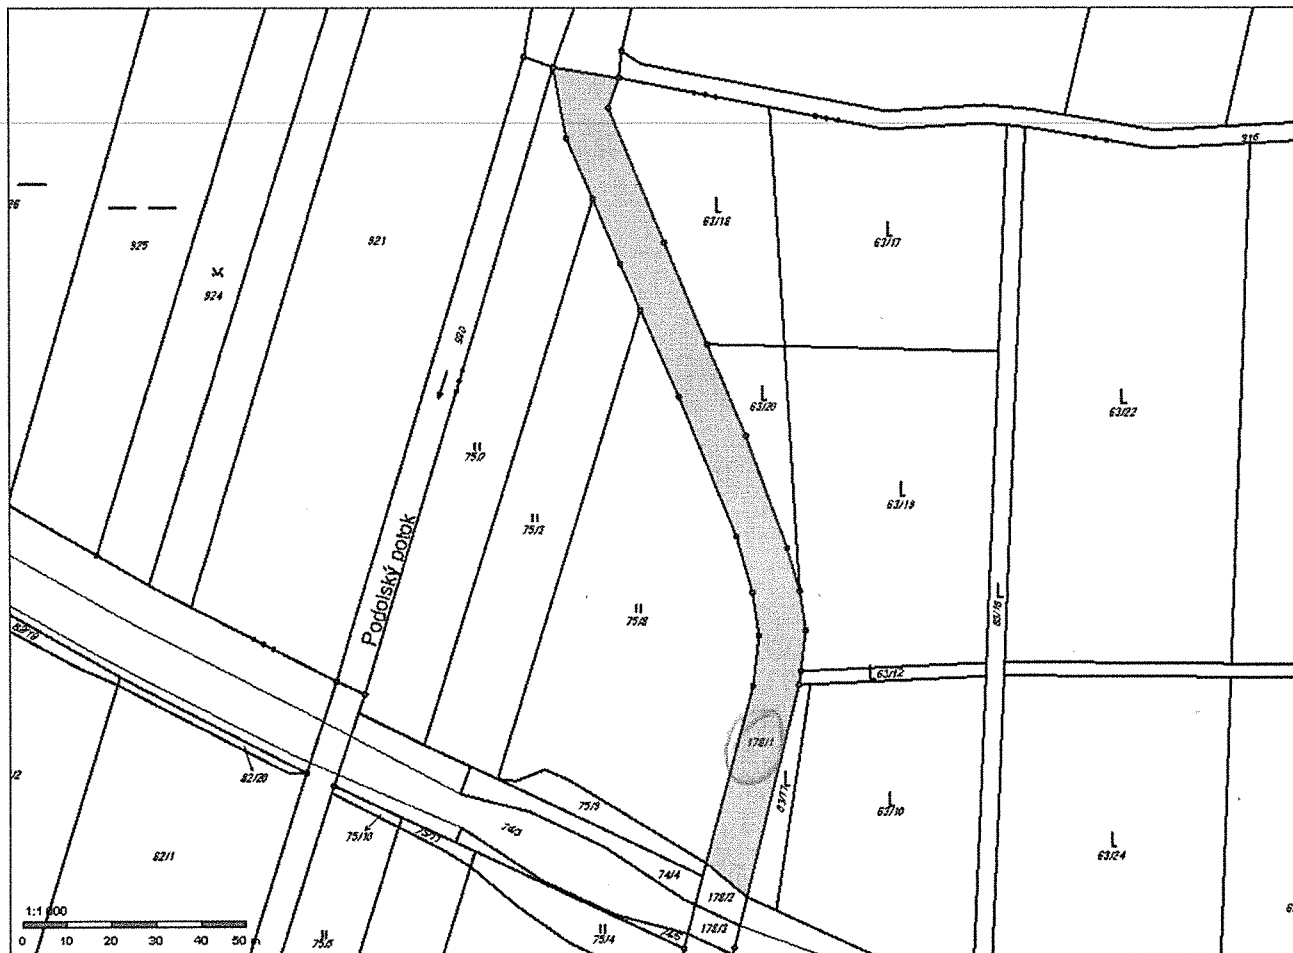



K.Ú. PRUSY


MATERIÁL:	13.5
BOD:	2.4

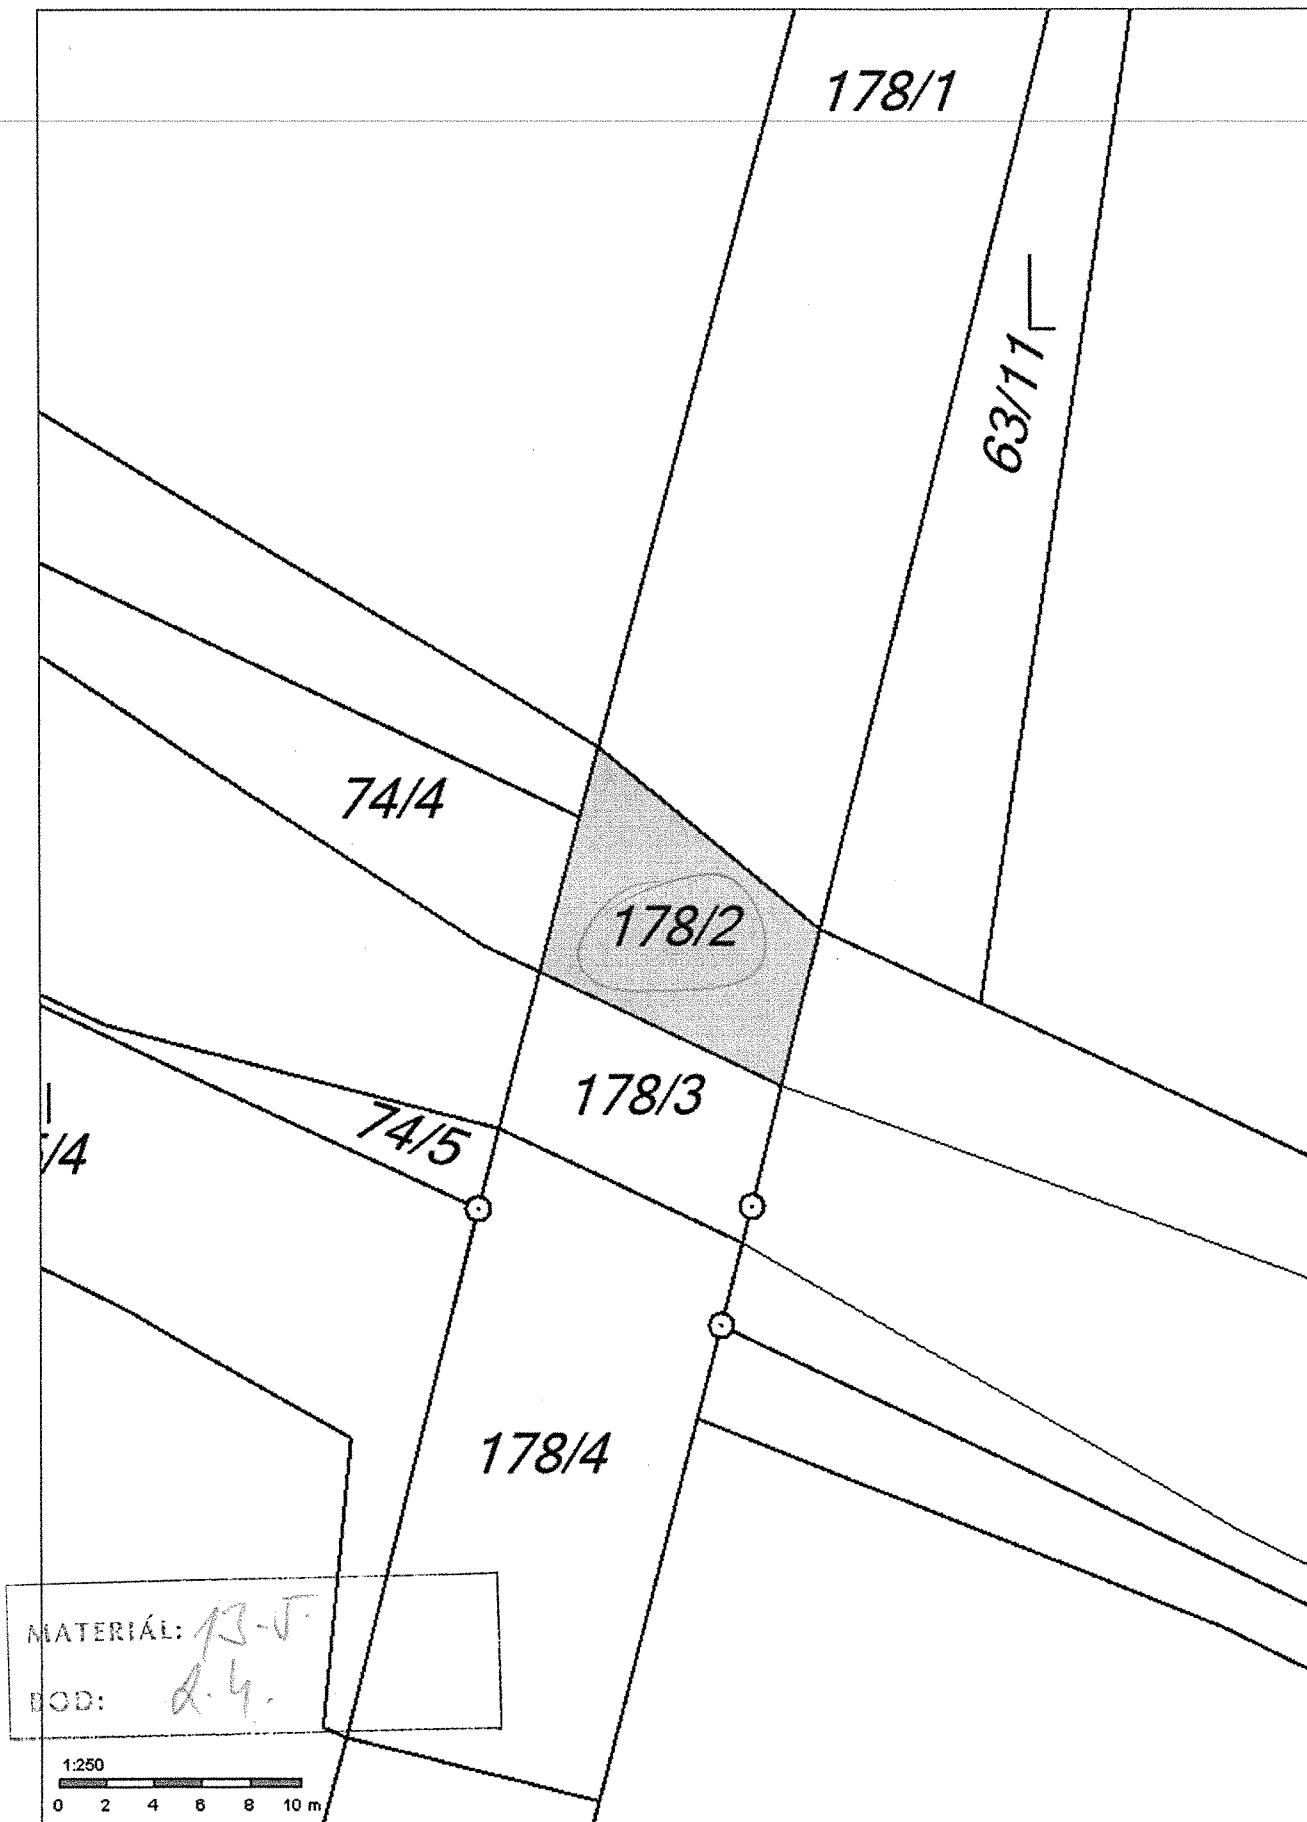


K.Ú. PRAVSY

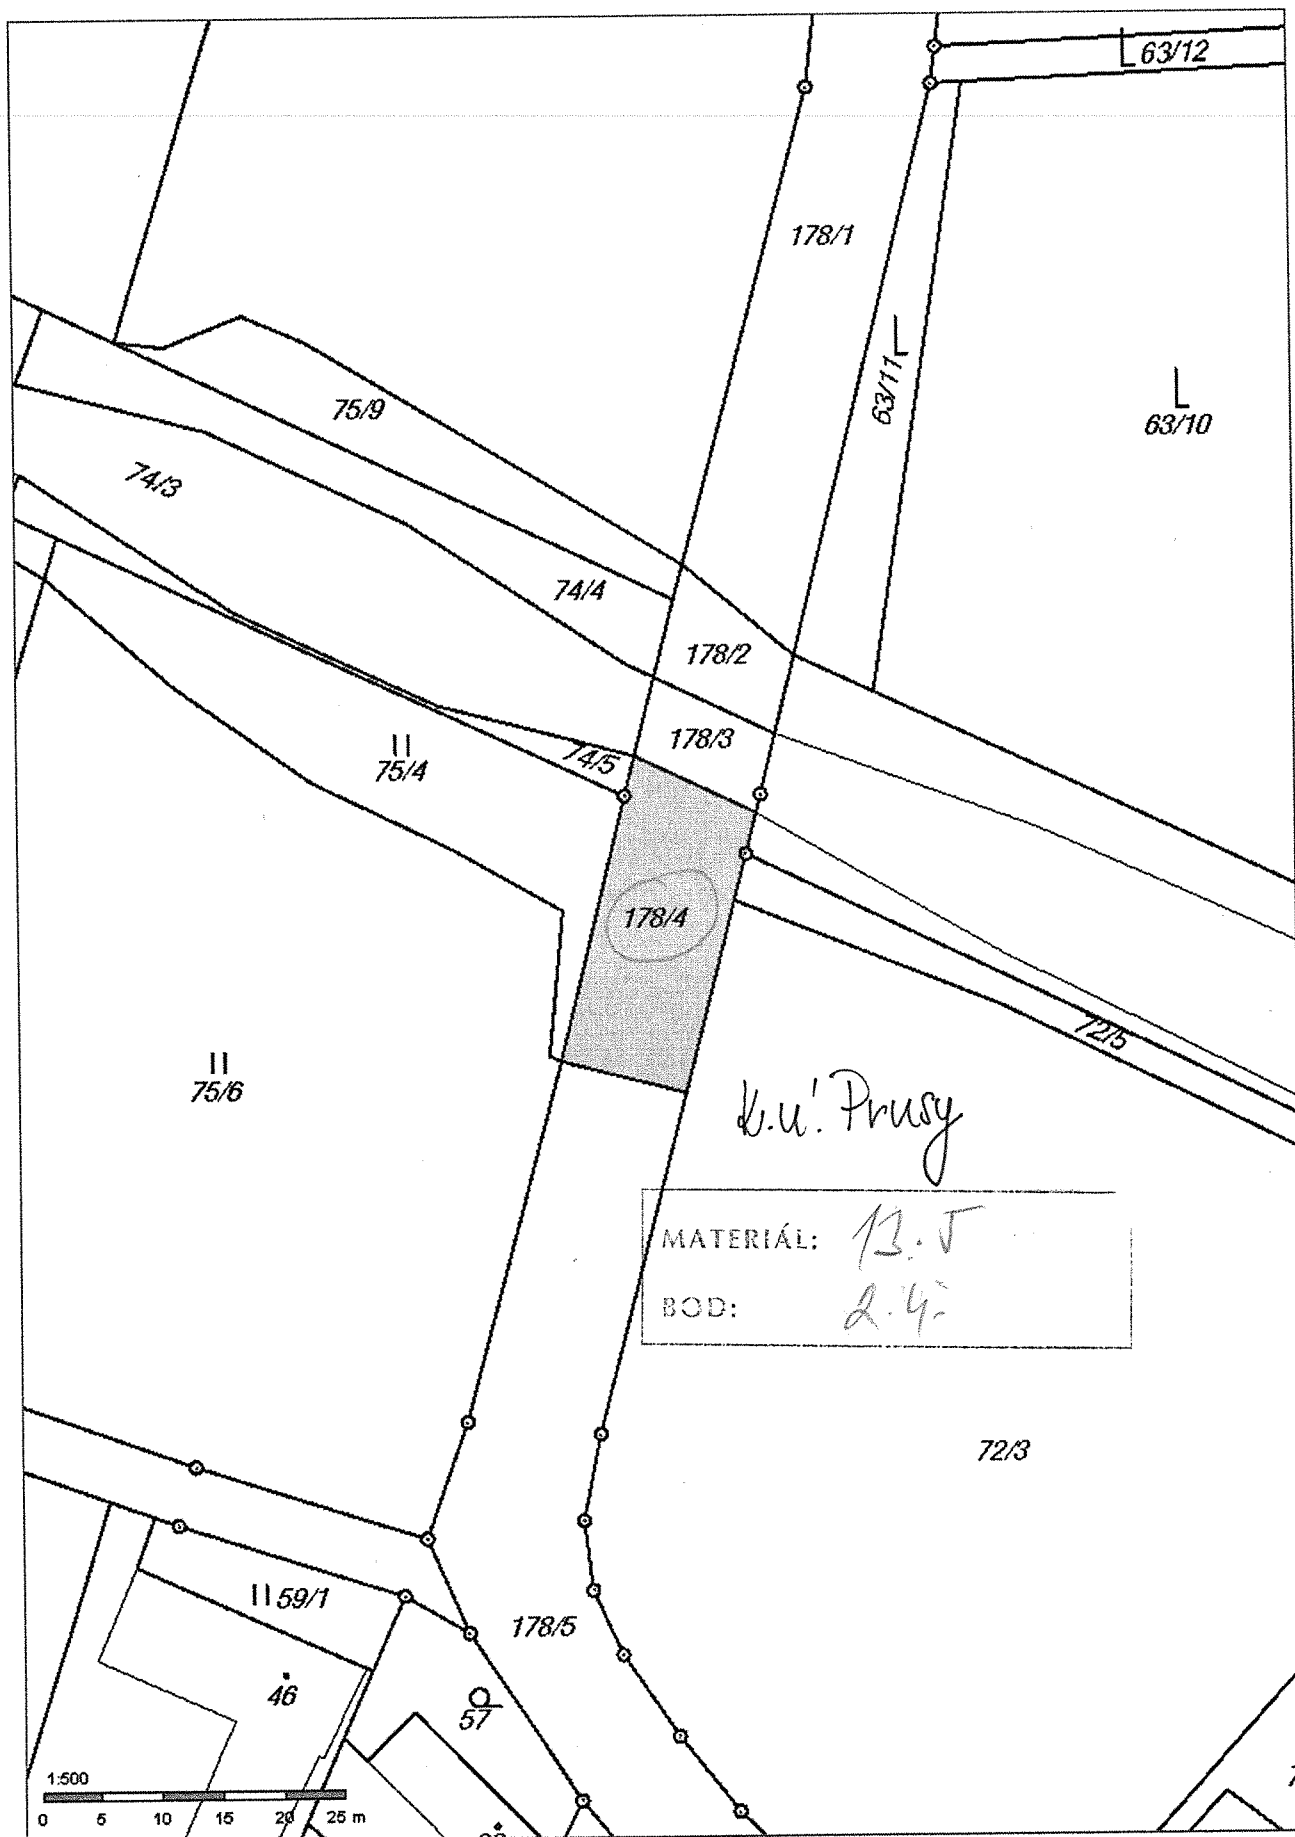


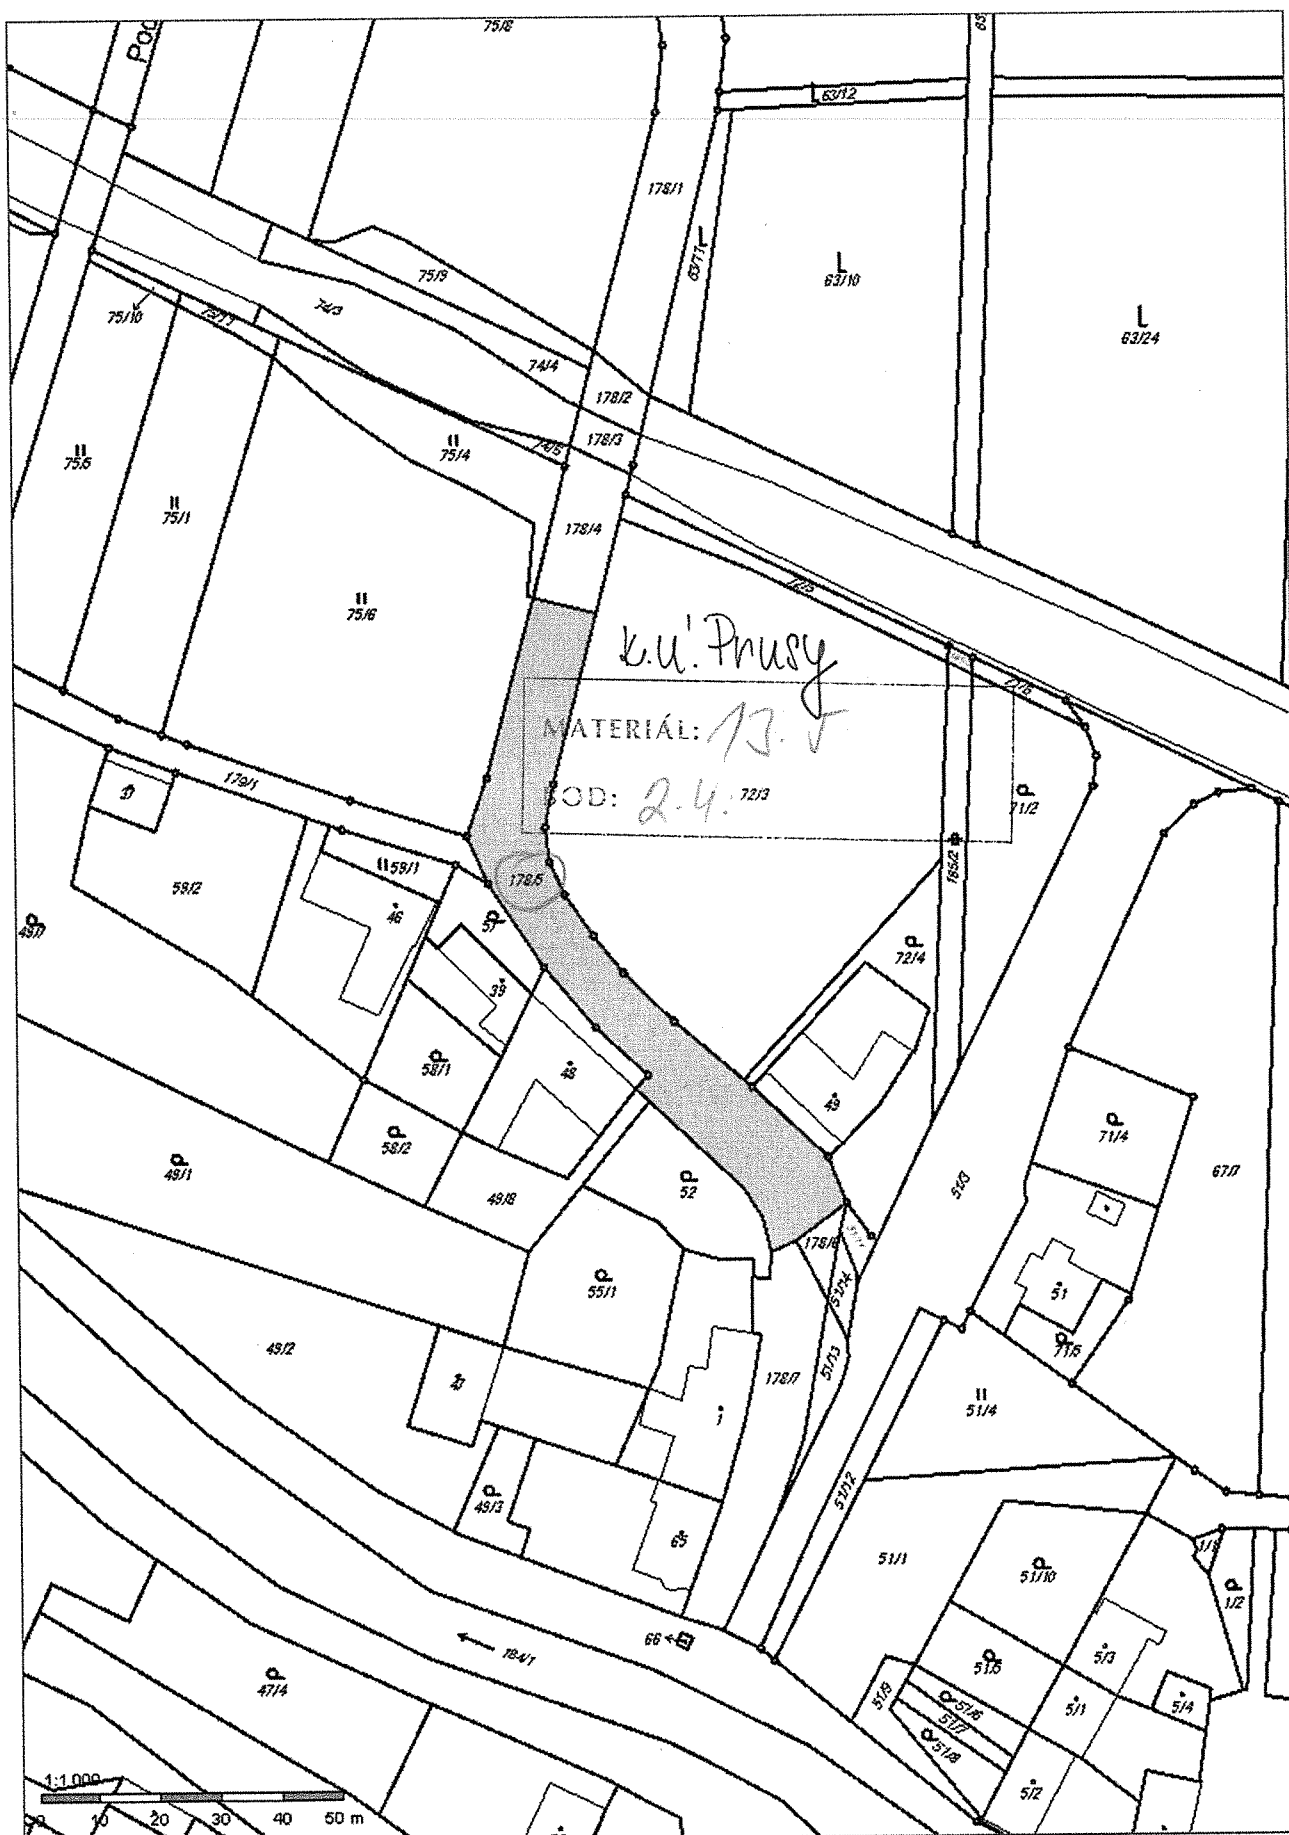

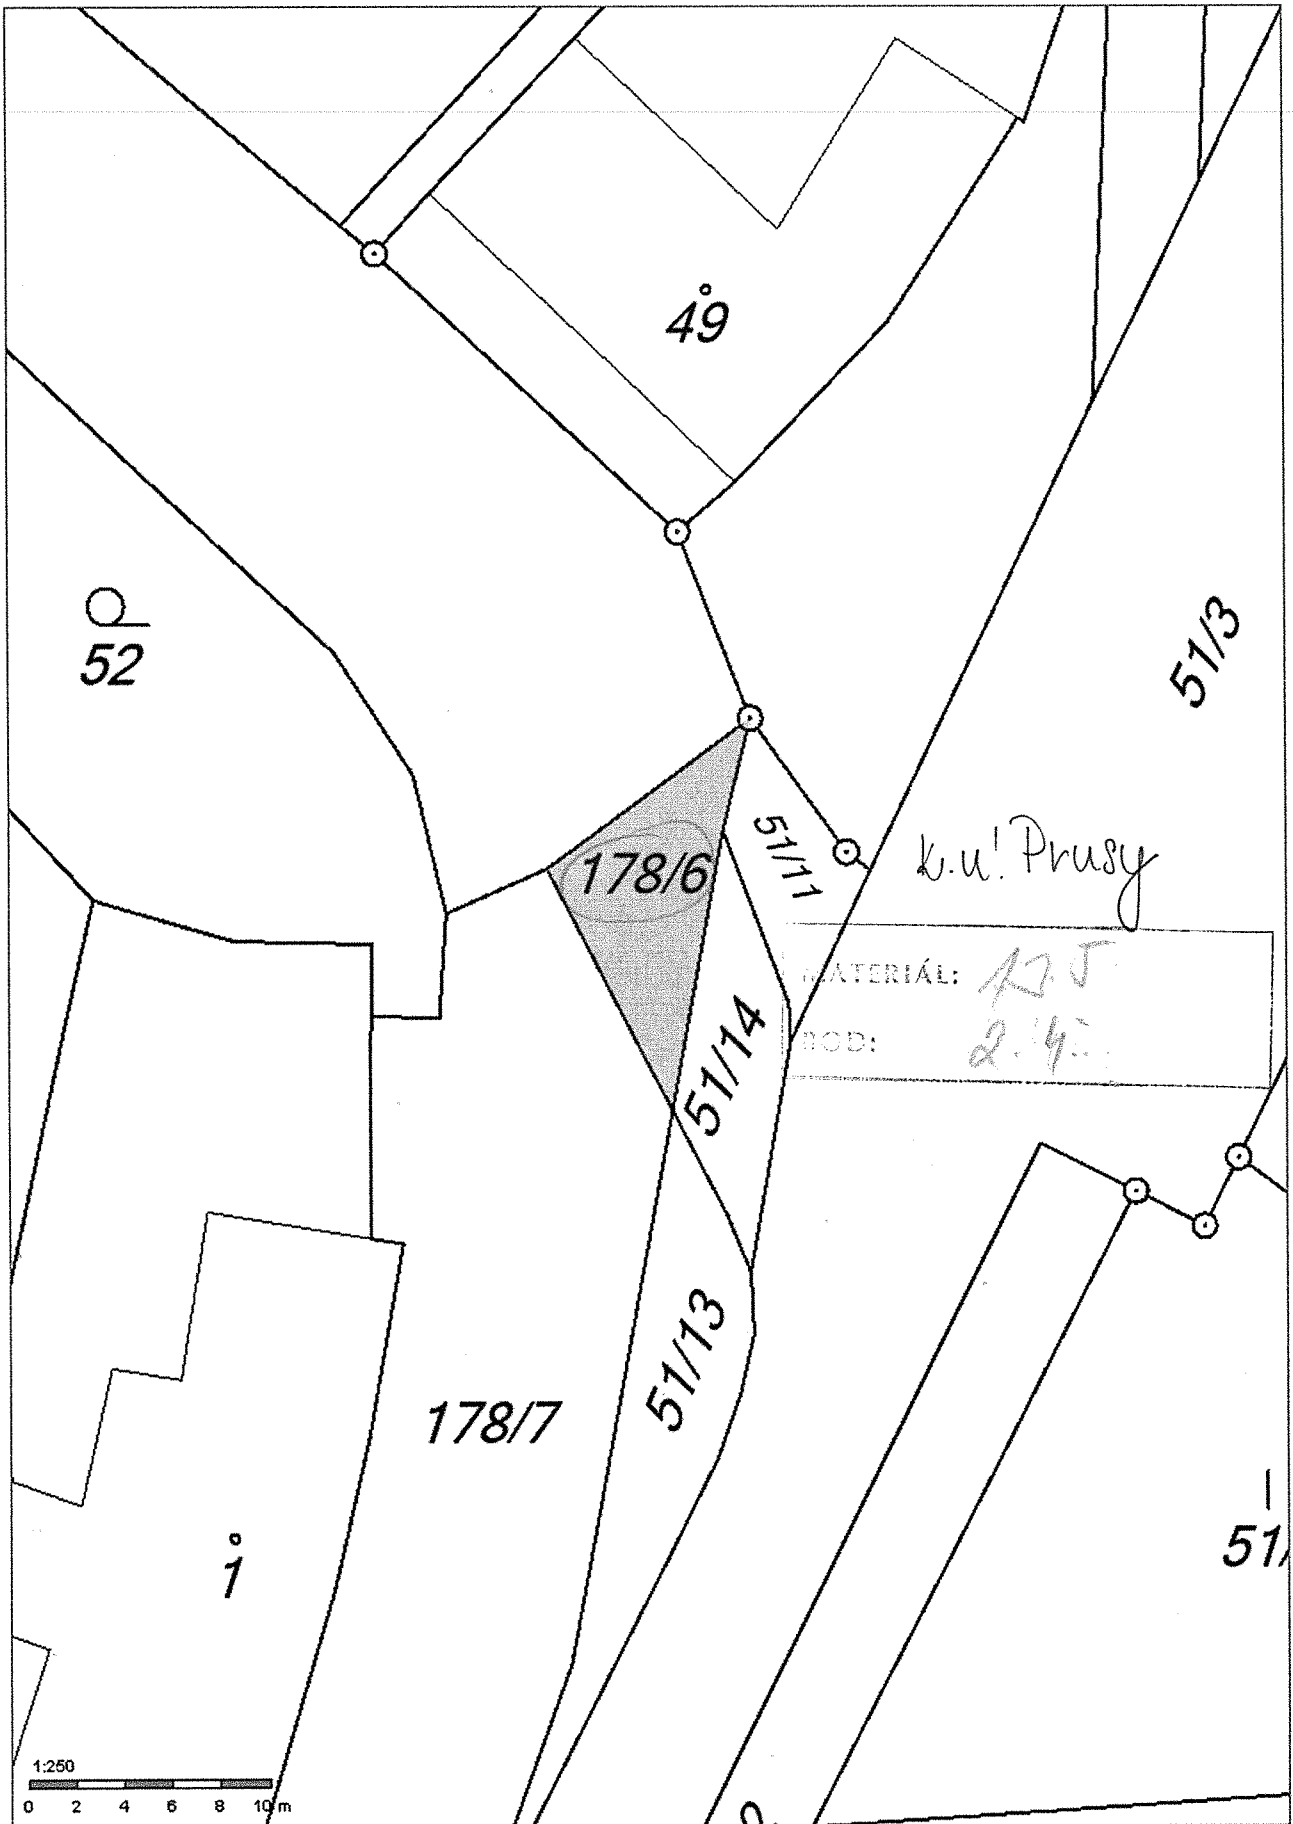

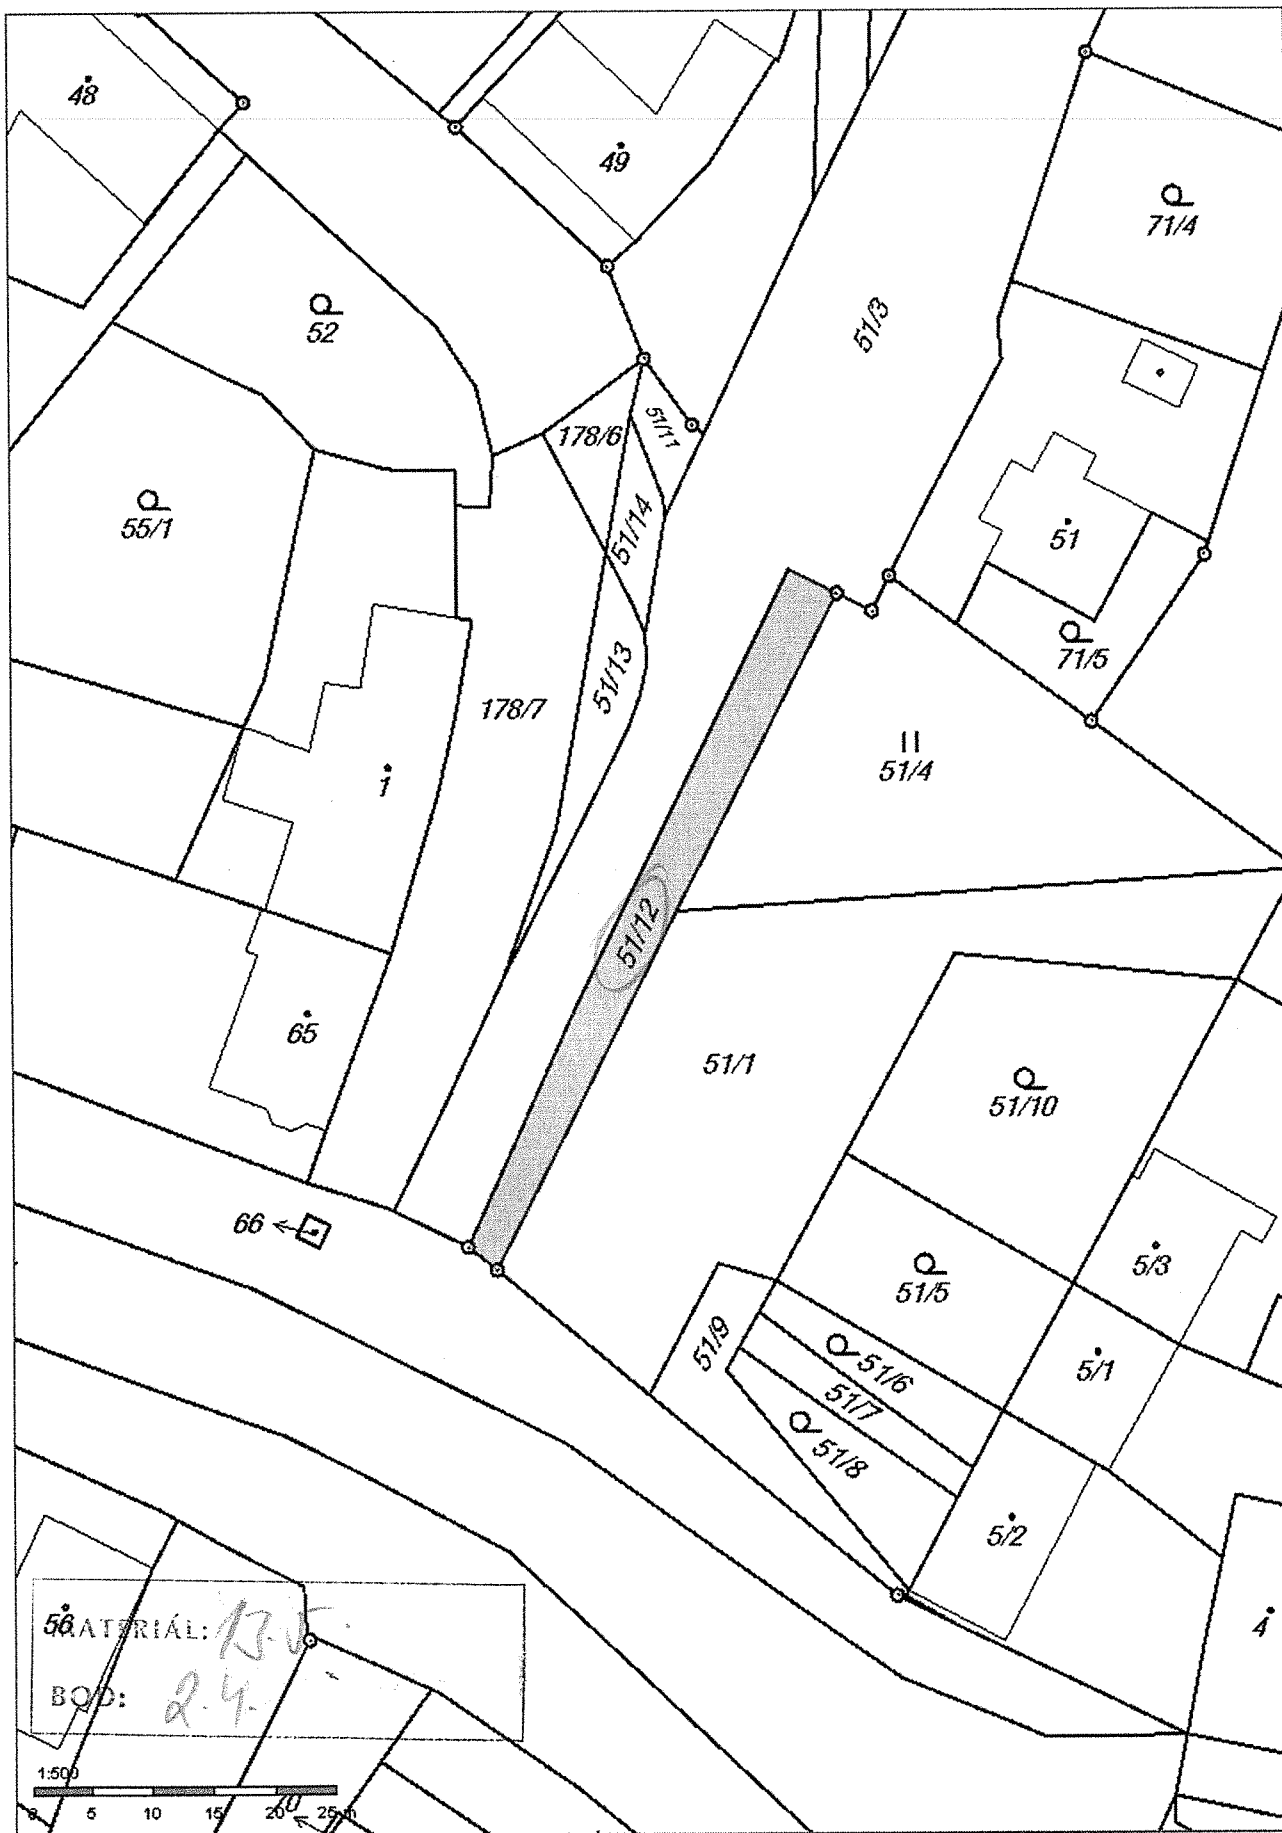

k.u! Prusy

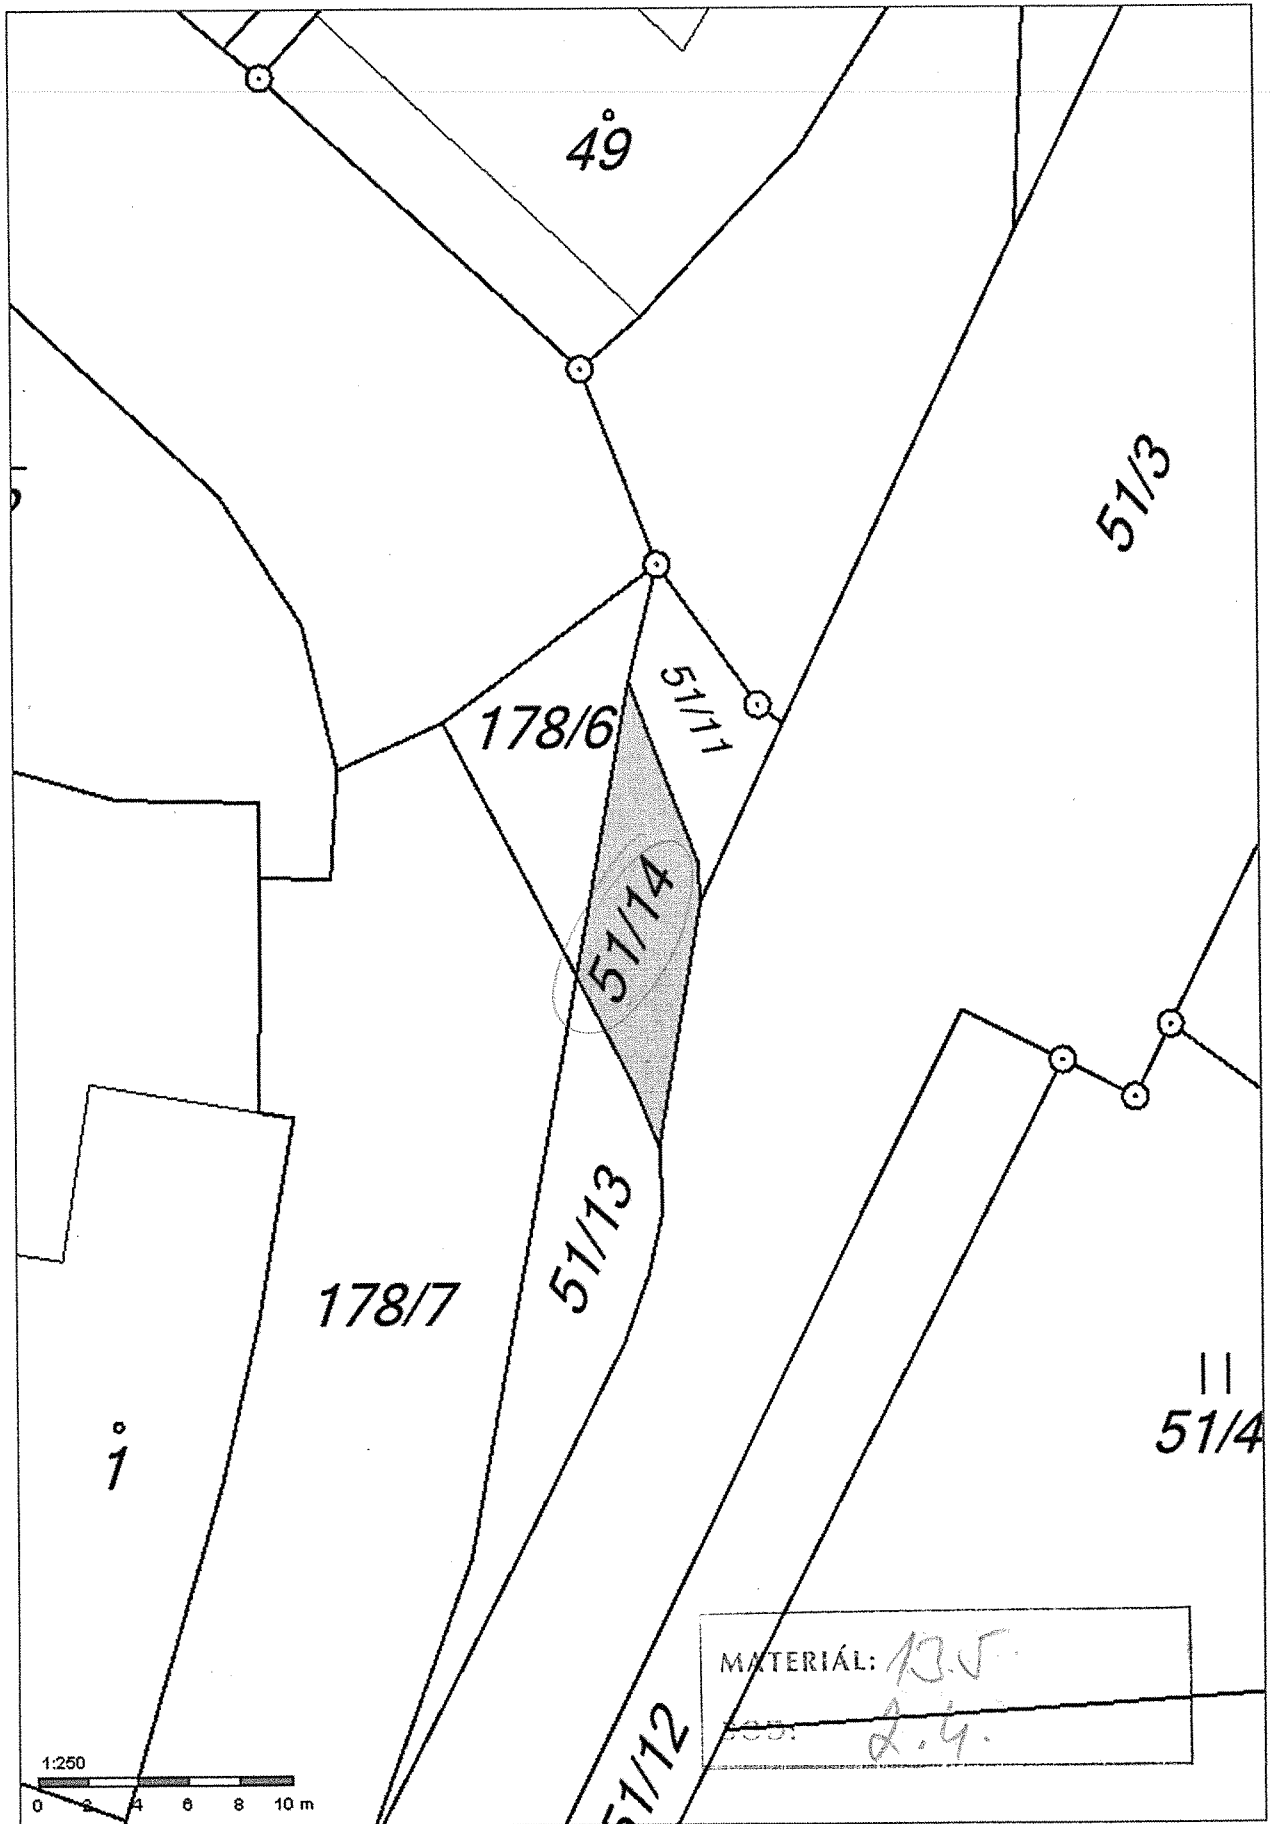

k.u! Prusy

